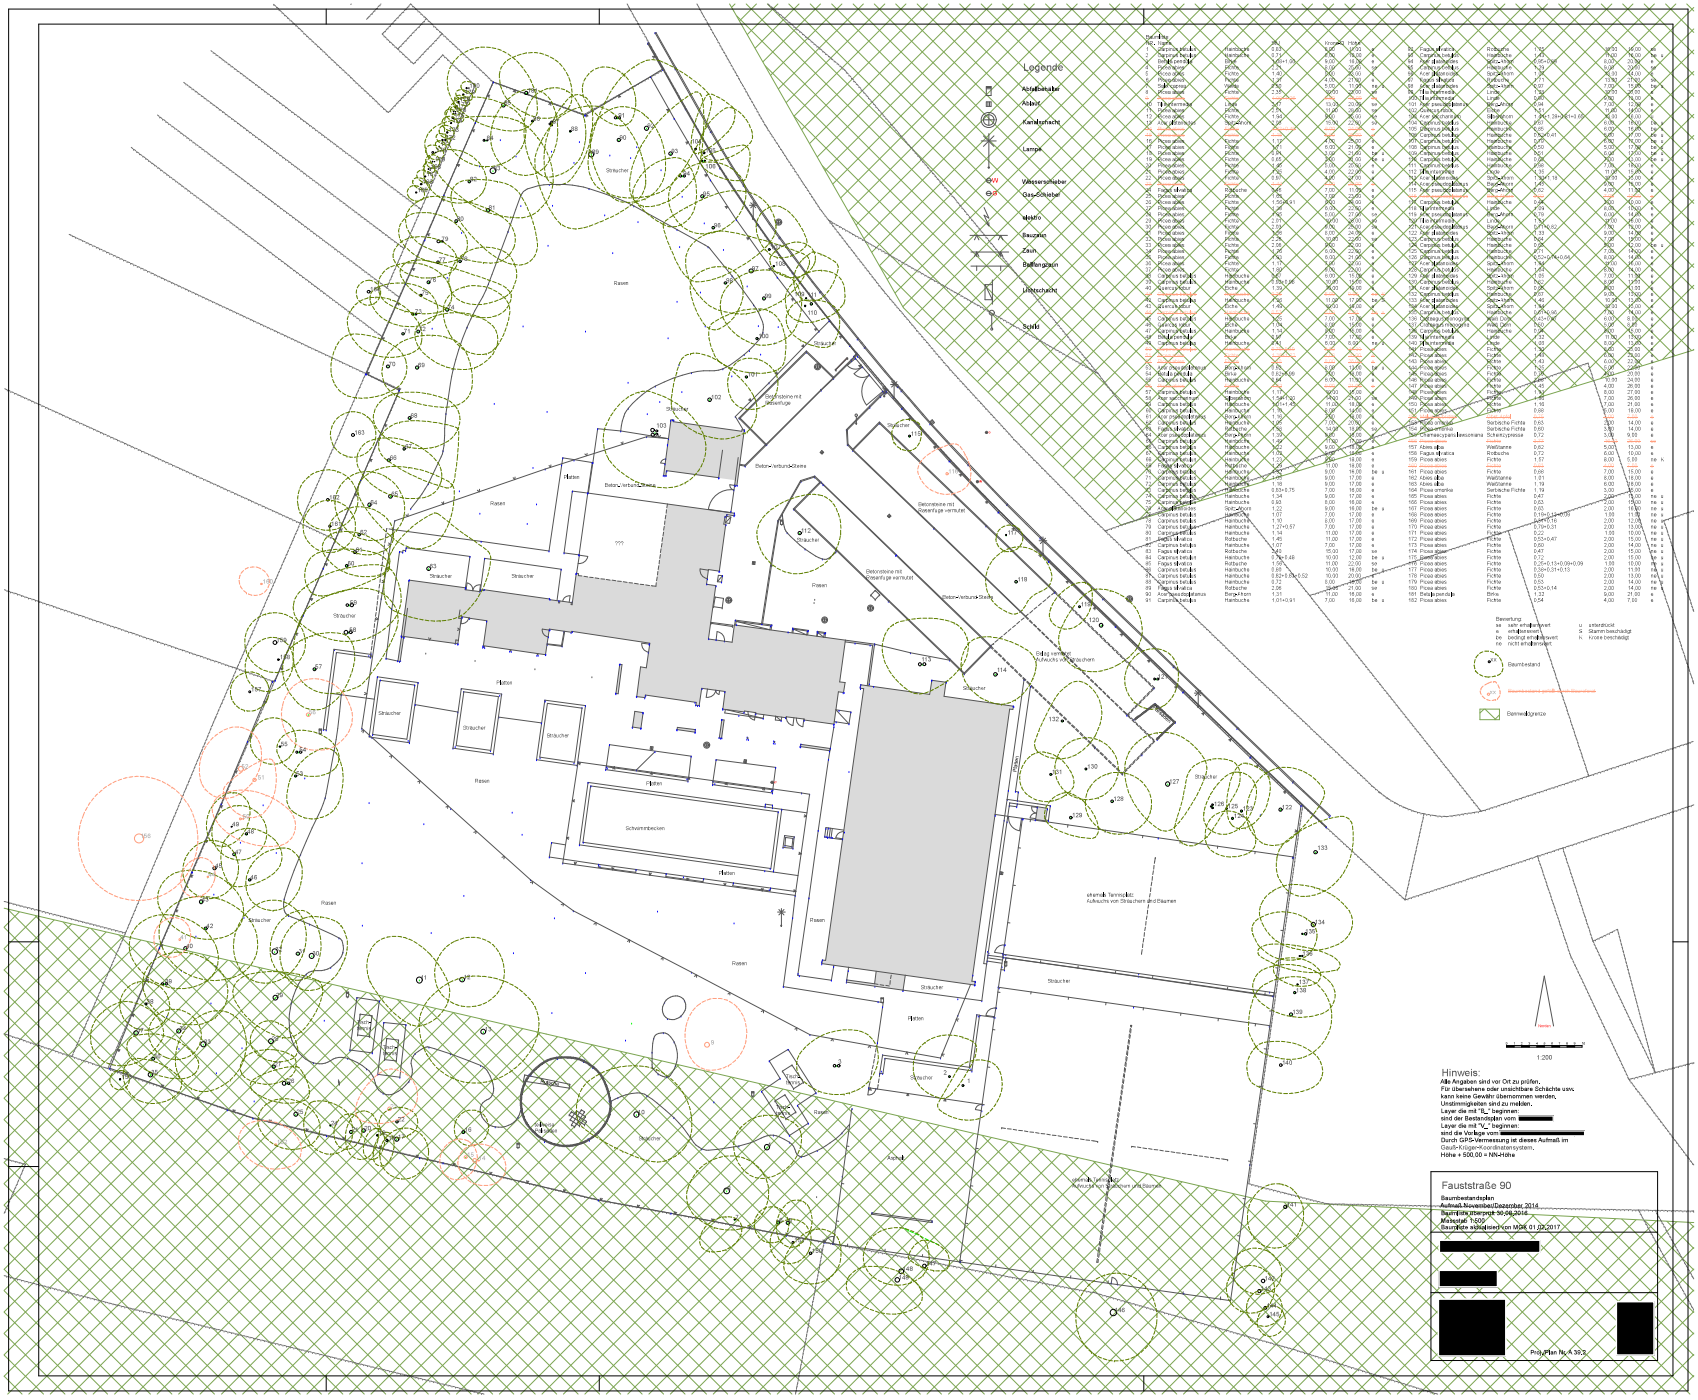
Legende
Abfallbehälter
Abfahrt
Kanalschacht
Lampe
Wasserschieber
Gas-Schieber
Mülltonne
Baumum
Zaun
Ballfangzaun
Lichtschacht
Schild
Rasen
Strauch
Pflaster
Schwimmbecken
Beton-Verbund-Steine
Betonsteine mit Rasenfuge vermutet
Bolzplatz
Baumbestand
Baumbestandgrenze
1:200
Hinweis:
Alle Angaben sind vor Ort zu prüfen.
Für übersehene oder unsichtbare Schäden usw.
kann keine Gewähr übernommen werden.
Unstimmigkeiten sind zu melden.
Layer die mit "B_" beginnen
sind der Bestandsplan vom [redacted]
Layer die mit "V_" beginnen
sind die Vorlage vom [redacted]
Durch GPS-Vermessung ist dieses Aufmaß im
Gauß-Krüger-Koordinatensystem.
Höhe = 500,00 = NN-Höhe
Faustsraße 90
Baumbestandsplan
Aufmaß November/Dezember 2014
Baumkontrolle vom 30.06.2016
Maßstab: 1:500
Baumliste aktualisiert von MDE 01.02.2017
[redacted]
Proj.-Plan Nr. A 3.2